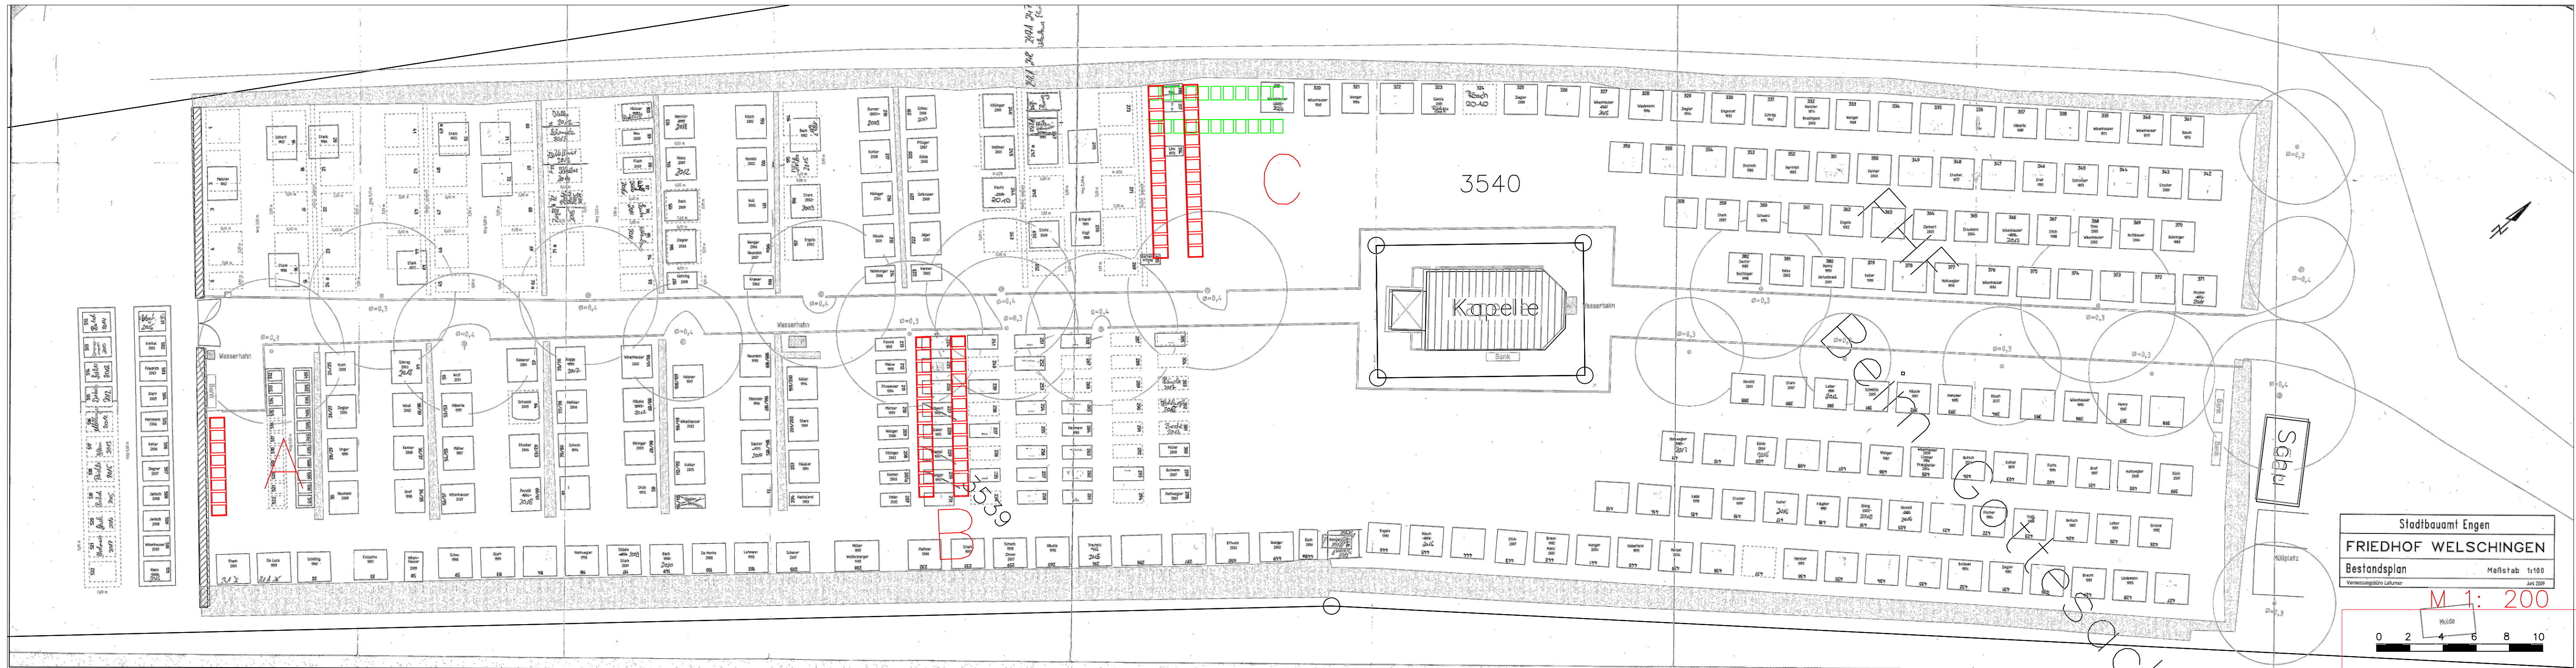





FRIEDHOF WELSCHINGEN
Bestandsplan
Vermessungsbüro Lehmann

Maßstab 1:100

Juni 2009

M 1: 200

